
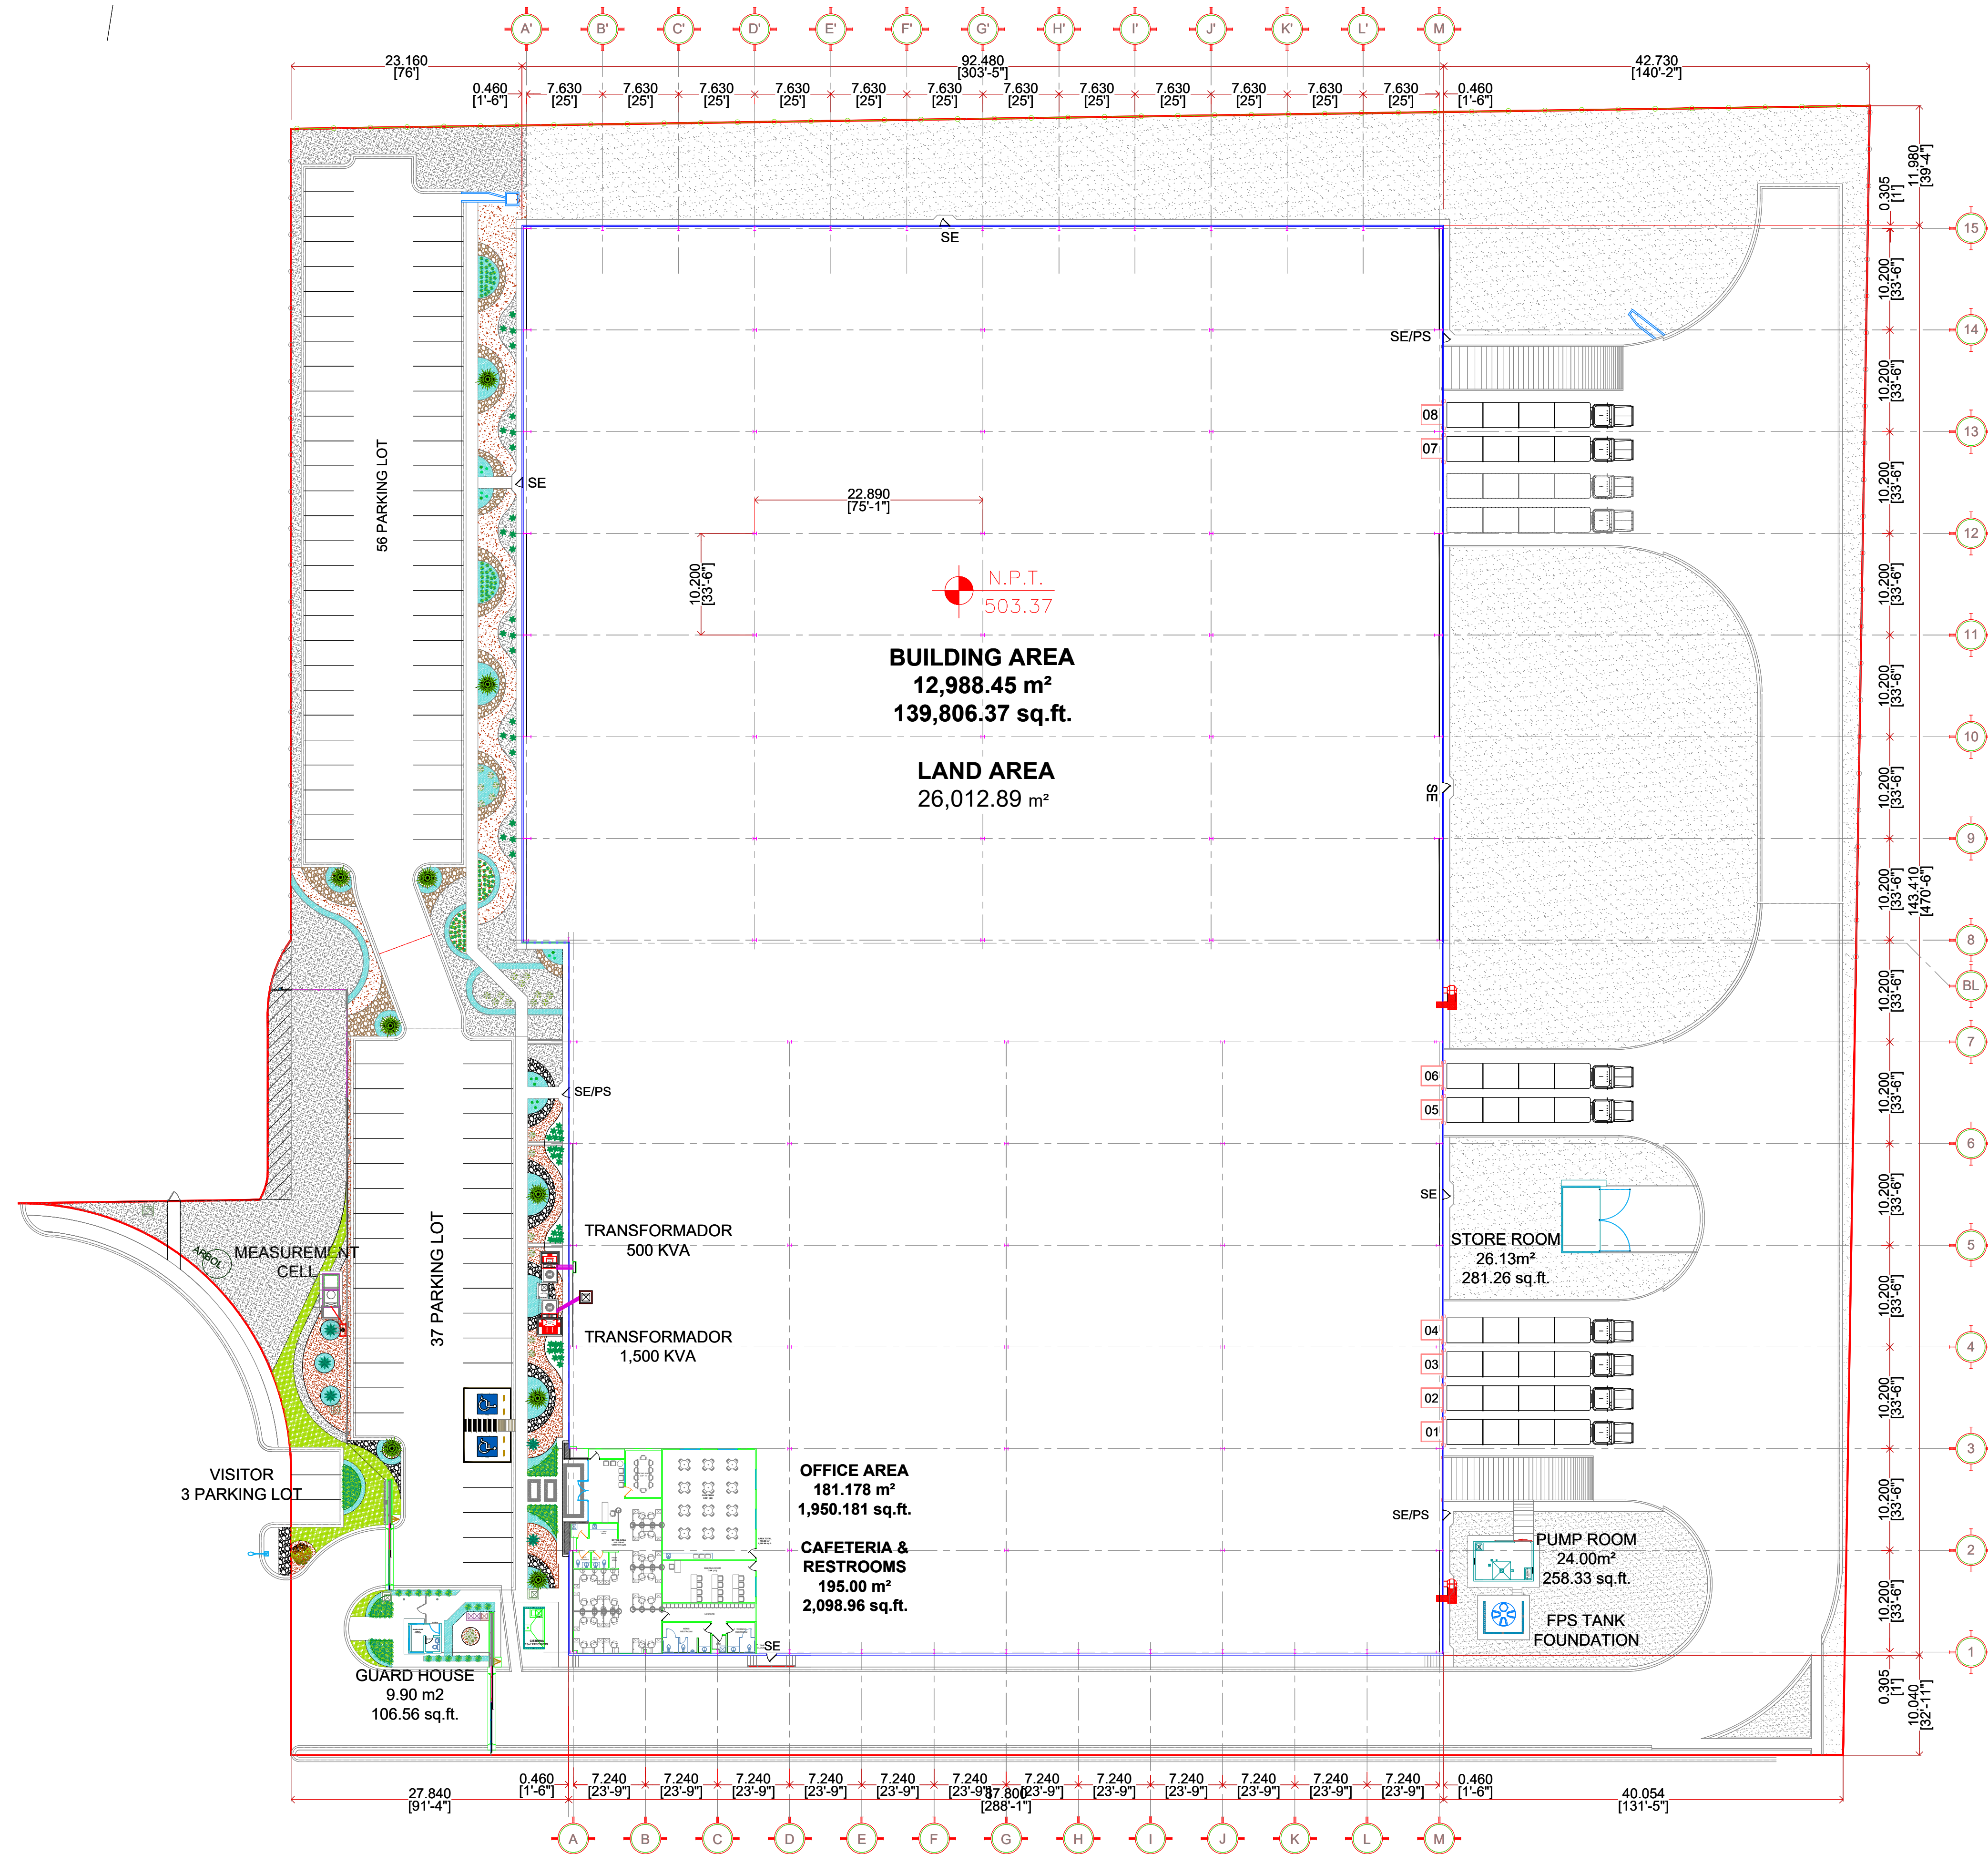


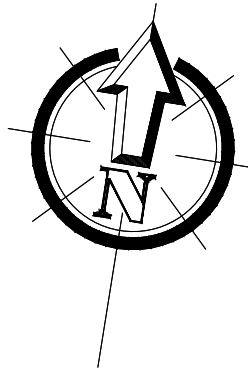

NOTES:

AS BUILT

ESTE PLANO Y TODO SU CONTENIDO ES INFORMACIÓN DE CARÁCTER CONFIDENCIAL Y PRIVADO Y ES PROPIEDAD DE VCD CONSTRUCCIÓN Y DESARROLLO S.A.P.I. DE C.V. Y SE DEBERÁ CONTAR CON SU AUTORIZACIÓN PARA PODER UTILIZARLO Y NO DEBERÁ SER MODIFICADO REPRODUCIDO O USADO PARA OTRO PROPOSITO QUE SE AJENO AL PROYECTO CON EL QUE ESTÁ TITULADO ESTE PLANO.
QUEDANDO PROHIBIDA Y SUJETA A DEMANDA LA PUBLICACIÓN PARCIAL O TOTAL DE ESTE DOCUMENTO POR CUALQUIER MEDIO IMPRESO O ELECTRONICO SIN SE CUENTA CON EL PERMISO DE LA EMPRESA.

LAYOUT:

REFERENCE:

No.

REV. DATE:

REVIEW DESCRIPTION:

DRAWN:

V.C.A.

PROJECTED:

V.C.A.

REVIEWED:

A.M.G.

APPROVED:

O. DEL BOSQUE

COORDINATED:

O. DEL BOSQUE



DIMENSION:

METERS

SCALE:

1:350

DATE:

SEP 2025

PROJECT:

SOLO WORLD PARTNERS II

TITLE:

ARCHITECTURAL LAYOUT
PLANTA ARQUITECTONICA

AREA:

ARCHITECTURE

No OF DRAWING:

SWPII-AR-02

REV:

AB