



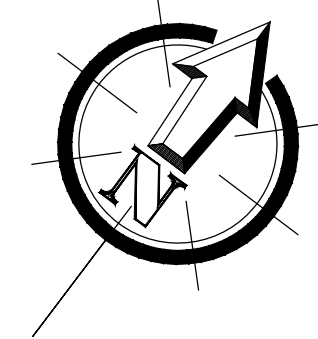

PUERTO INTERIOR I

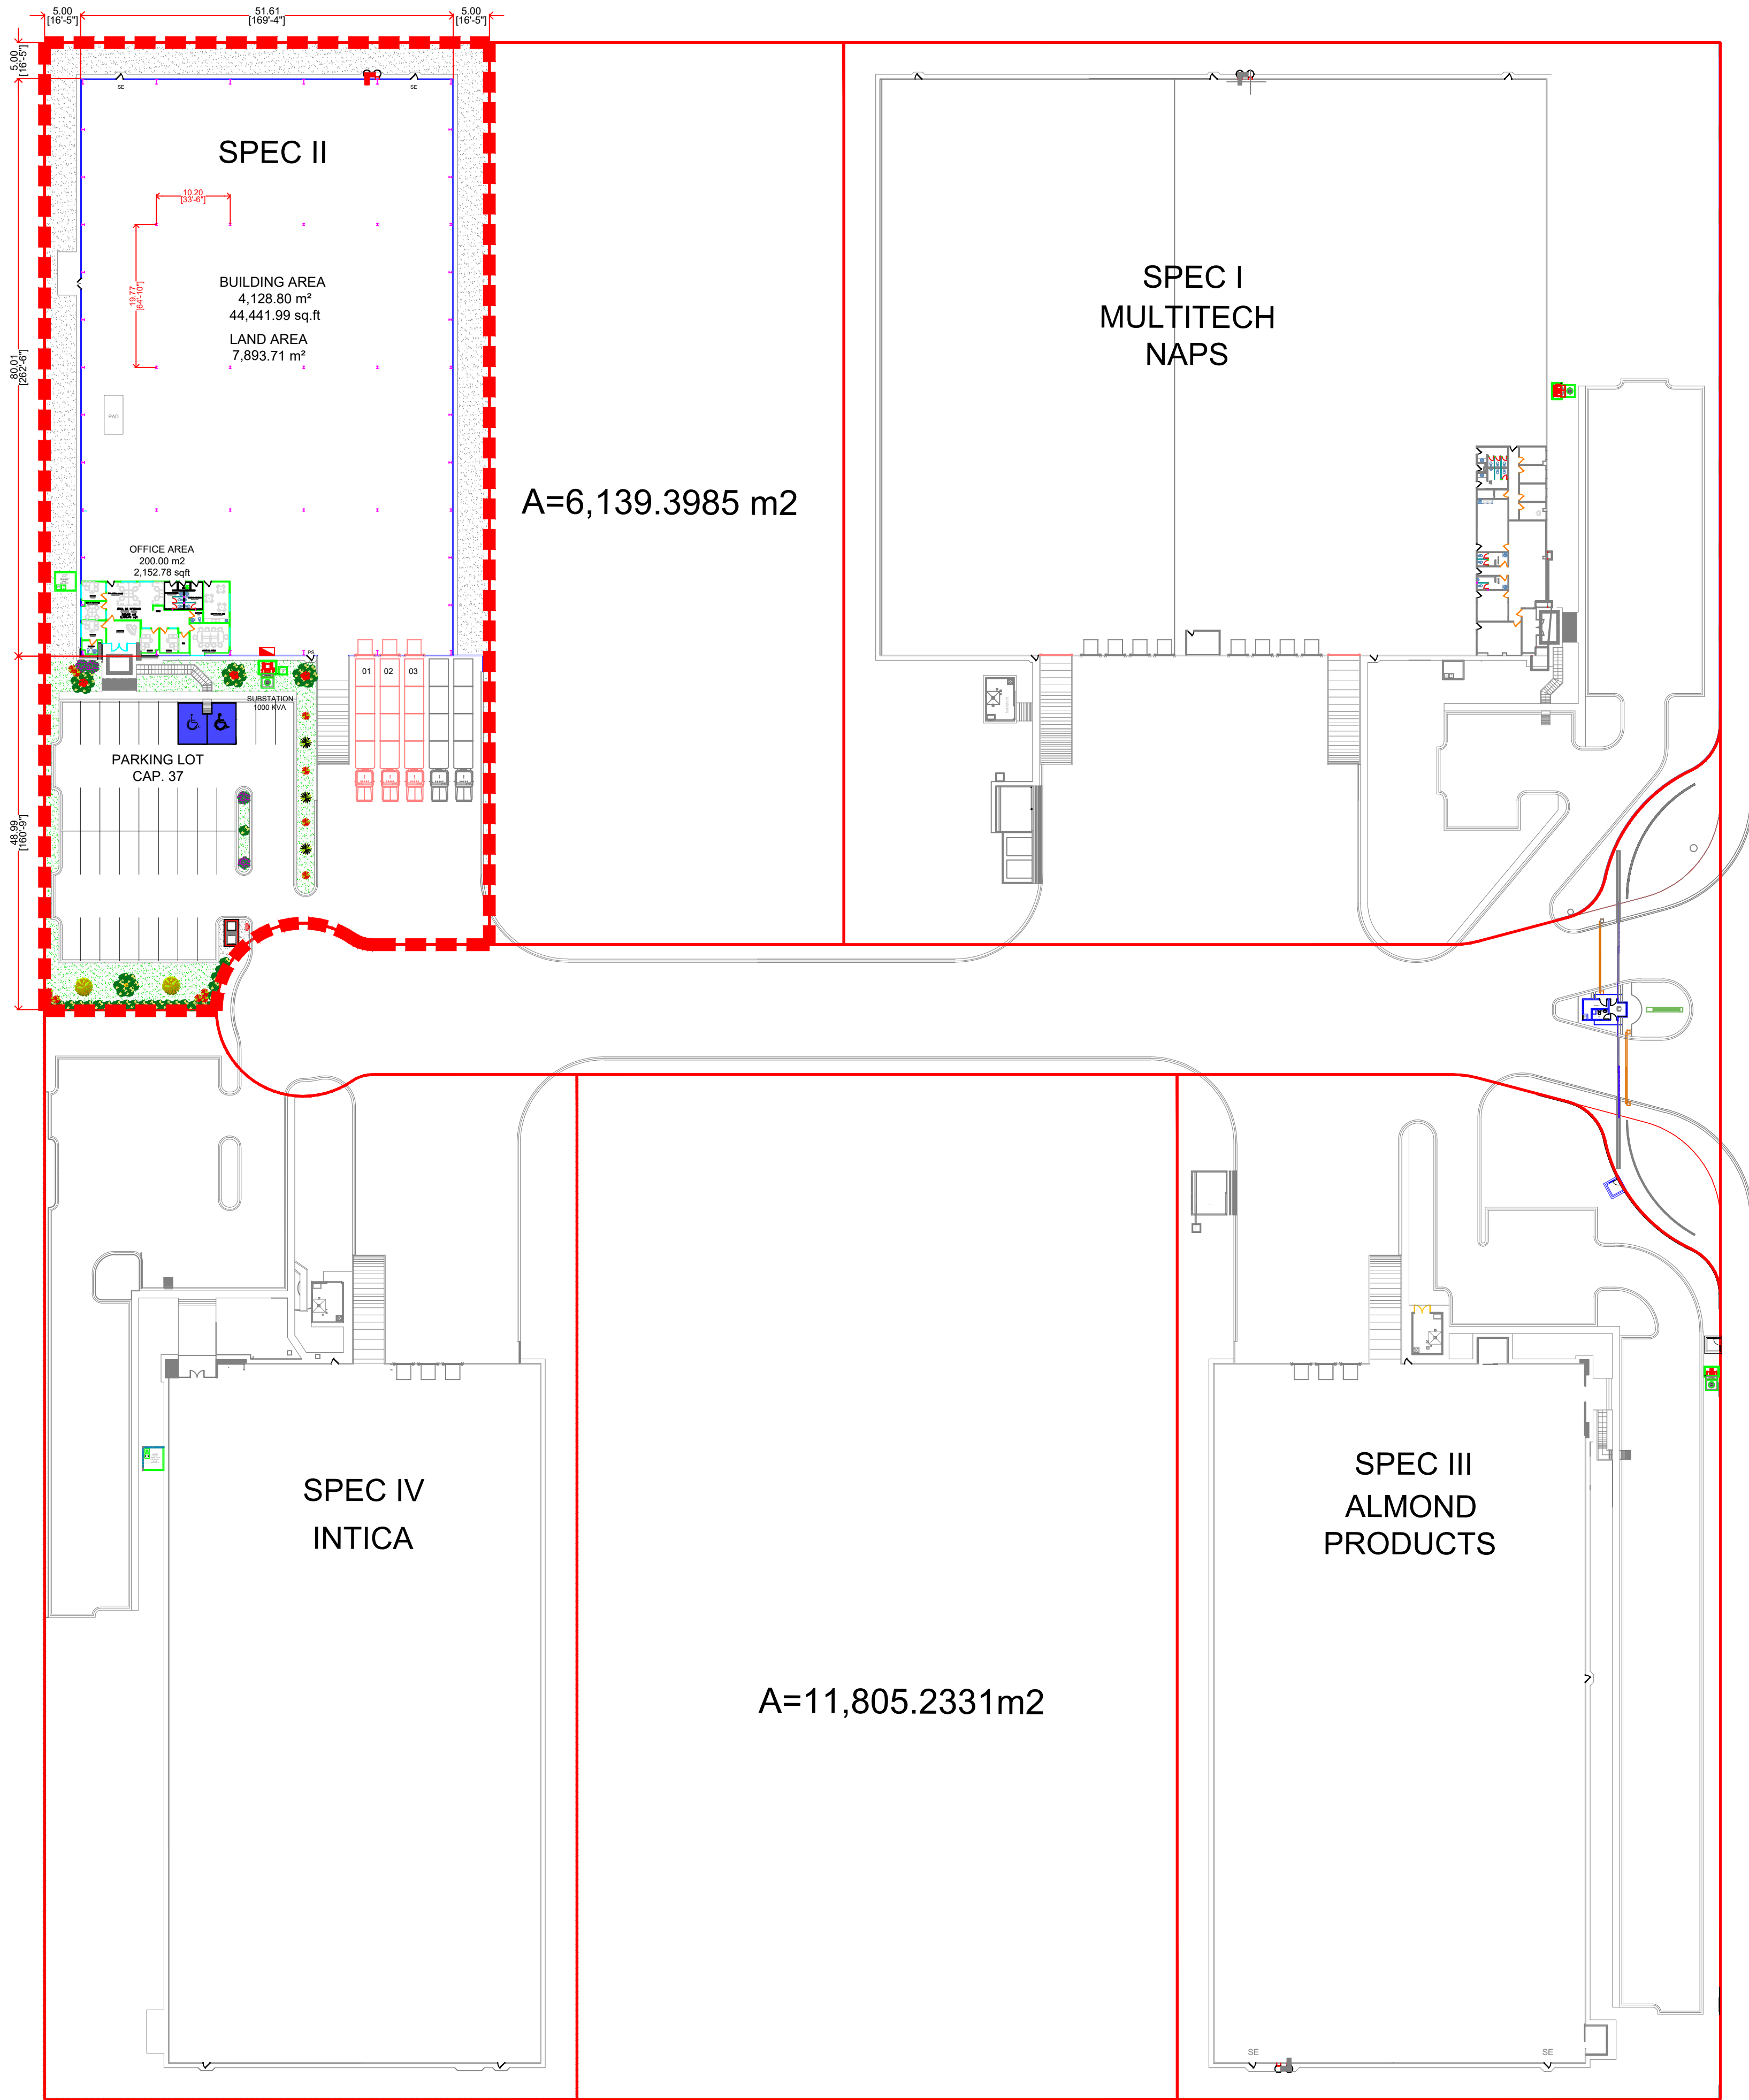

NOTES: AS BUILT	ESTE PLANO Y TODO SU CONTENIDO ES INFORMACIÓN DE CARÁCTER CONFIDENCIAL Y PRIVADO Y ES PROPIEDAD DE VCD CONSTRUCCIÓN Y DESARROLLO S.A.P.I. DE C.V. Y SE DEBERÁ CONTAR CON SU AUTORIZACIÓN PARA PODER UTILIZARLO Y NO DEBERÁ SER MODIFICADO, REPRODUCIDO O USADO PARA OTRO PROPOSITO QUE SE AJENO AL PROYECTO CON EL QUE ESTÁ TITULADO ESTE PLANO. QUEDANDO PROHIBIDA Y SUJETA A DEMANDA LA PUBLICACIÓN PARCIAL O TOTAL DE ESTE DOCUMENTO POR CUALQUIER MEDIO IMPRESO O ELECTRONICO SINO SE CUENTA CON EL PERMISO DE LA EMPRESA.	LAYOUT:	REFERENCE:	No.	REV. DATE:	REVIEW DESCRIPTION:	DRAWN:	F.G.R.	 BUILDING GROWTH TOGETHER AV. SAN JERONIMO #310 - PISO 12 COL. SAN JERONIMO MONTERREY, NUEVO LEÓN, MEXICO.	DIMENSION:	PROJECT:		
				0	20 JUNIO 2024	AS BUILT	PROJECTED:	F.G.R.		METERS	SPEC II - PUERTO INTERIOR I		
				1			REVIEWED:	F.G.R.		SCALE:	TITLE:		
				2			APPROVED:			INDICATED	GENERAL LAYOUT		
				3			COORDINED:				PLANTA GENERAL		
		4								DATE:	AREA:	No OF DRAWING:	REV:
										JUNIO 2024	COMERCIAL	AR-01	