


VYNMSA TORREON INDUSTRIAL PARK

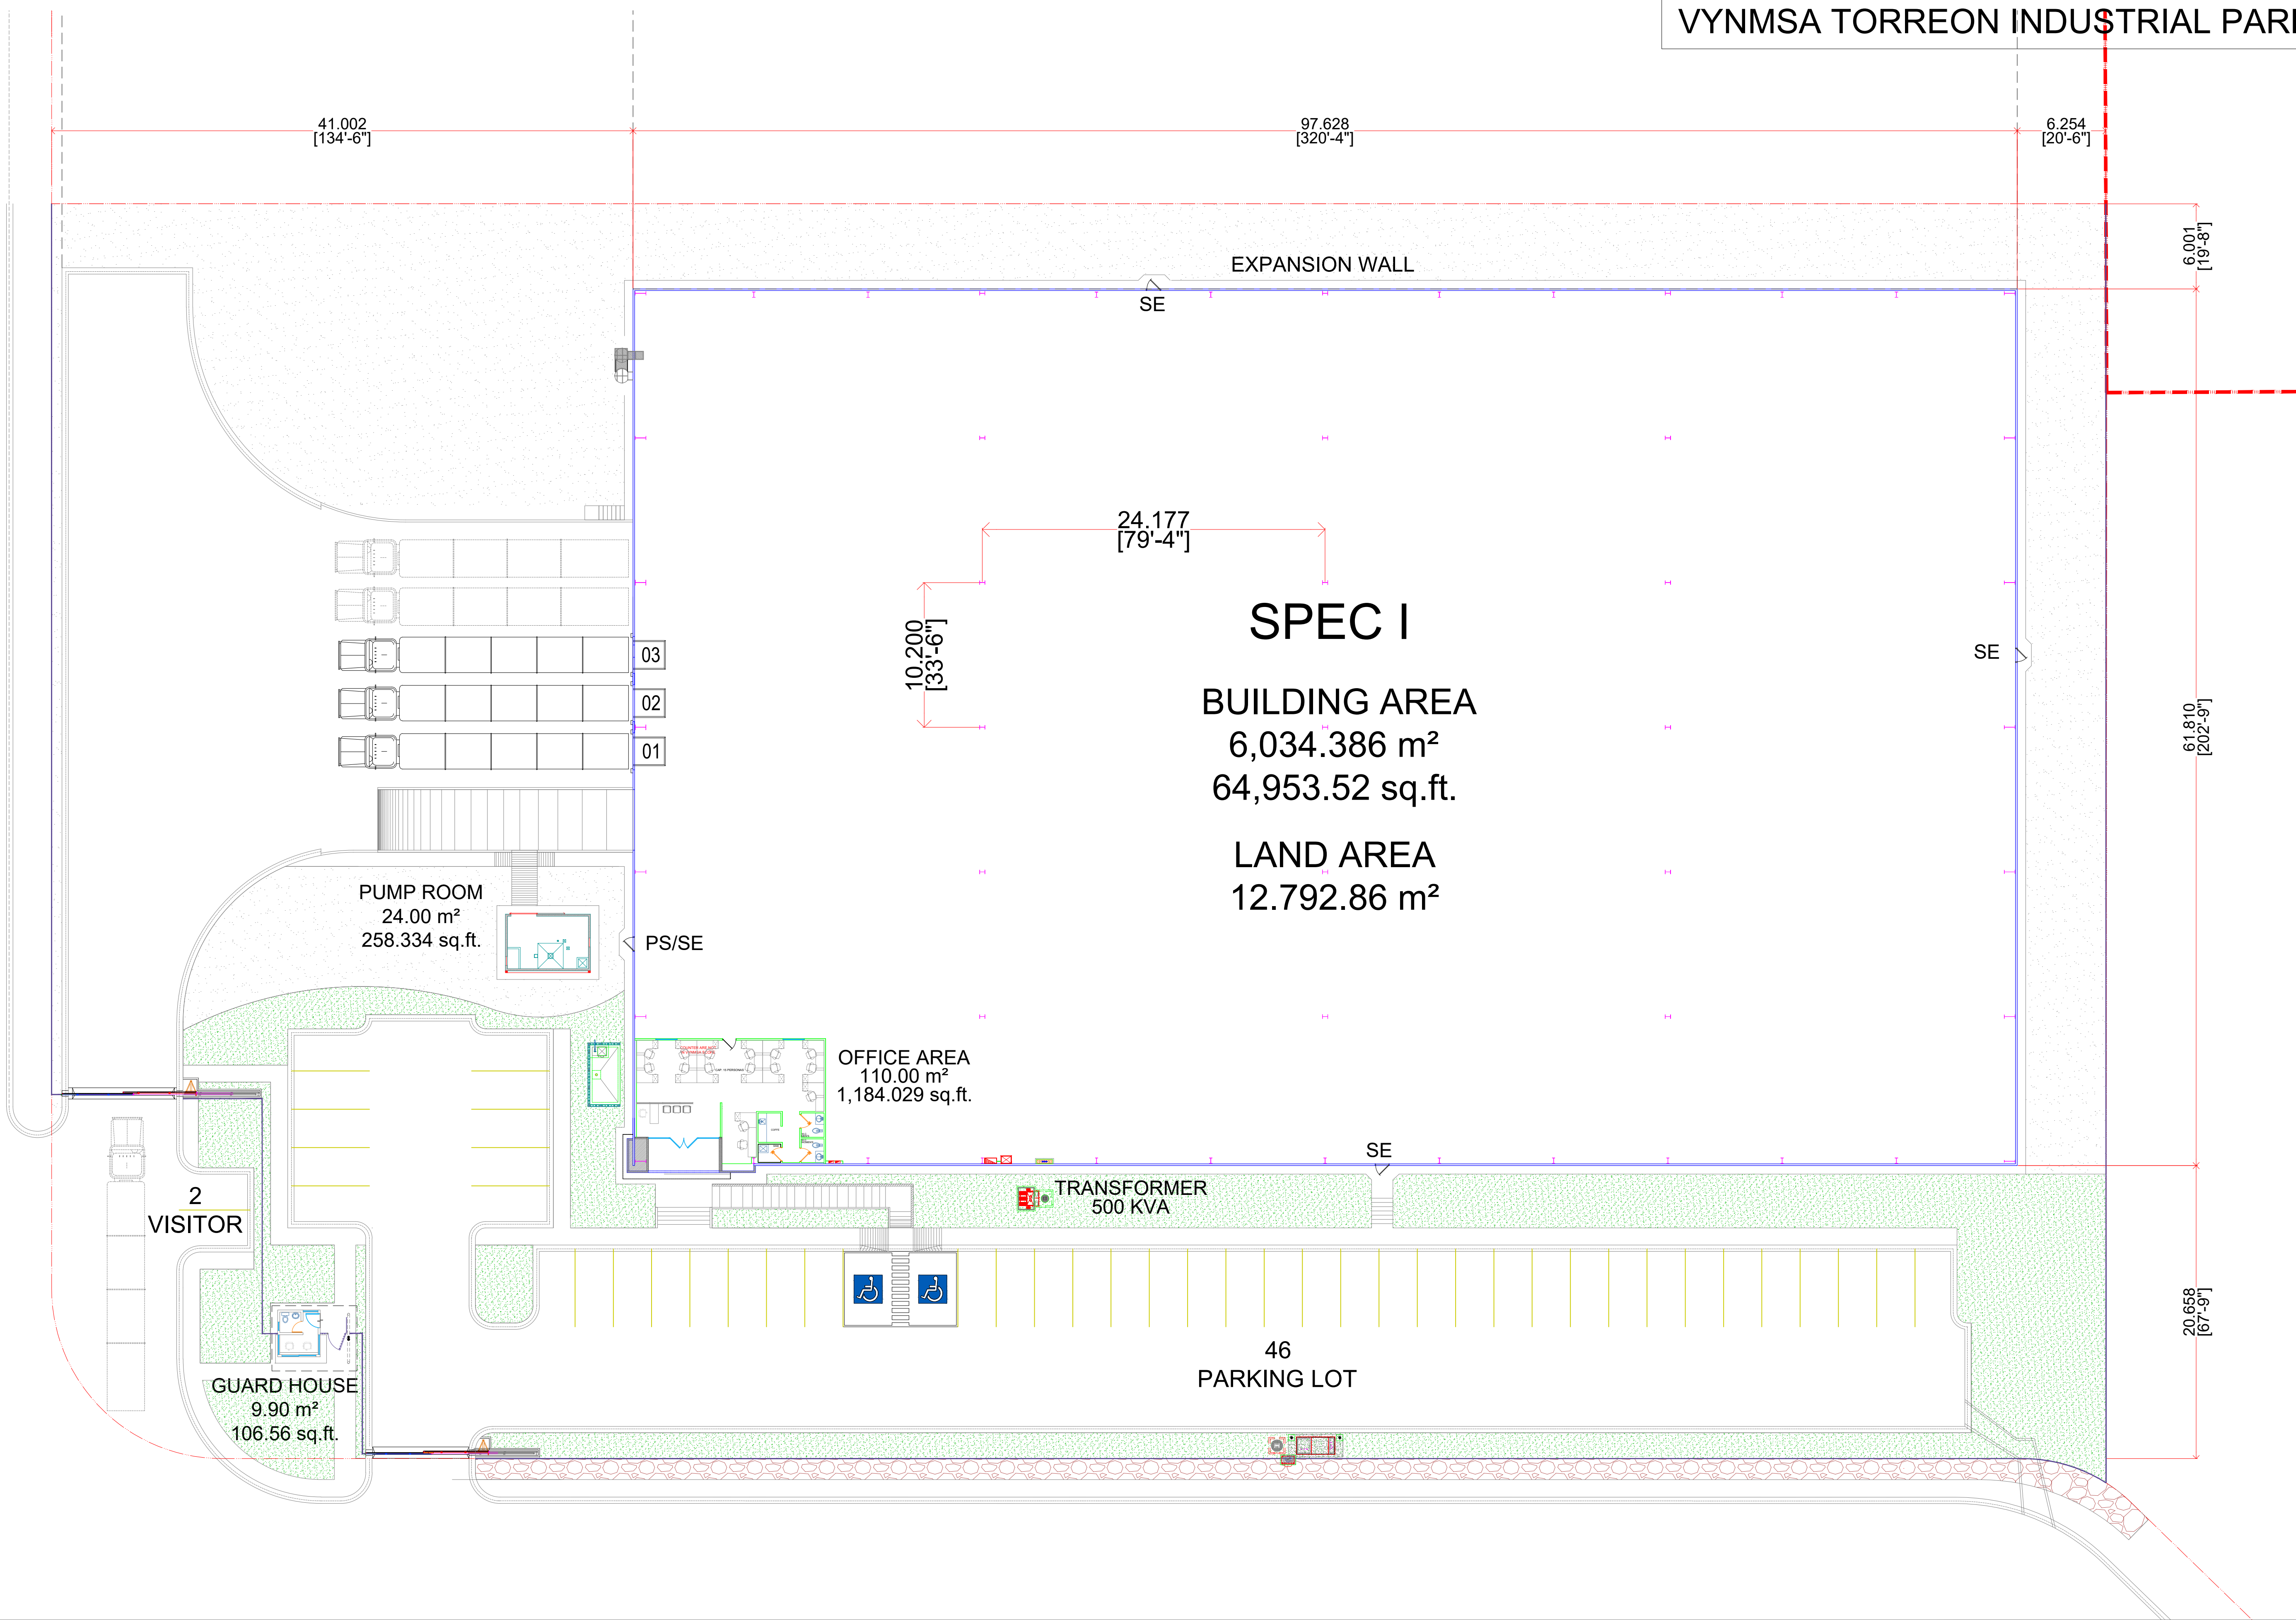

NOTES:

AS BUILT

ESTE PLANO Y TODO SU CONTENIDO ES INFORMACIÓN DE CARÁCTER CONFIDENCIAL Y PRIVADO Y ES PROPIEDAD DE VCD CONSTRUCCIÓN Y DESARROLLO S.A.P.I. DE C.V. Y SE DEBERÁ CONTAR CON SU AUTORIZACIÓN PARA PODER UTILIZARLO Y NO DEBERÁ SER MODIFICADO REPRODUCIDO O USADO PARA OTRO PROPOSITO QUE SE AJENO AL PROYECTO CON EL QUE ESTÁ TITULADO ESTE PLANO.

QUEDANDO PROHIBIDA Y SUJETA A DEMANDA LA PUBLICACION PARCIAL O TOTAL DE ESTE DOCUMENTO POR CUALQUIER MEDIO IMPRESO O ELECTRONICO SIN SE CUENTA CON EL PERMISO DE LA EMPRESA.

LAYOUT:	REFERENCE:	No.	REV. DATE:	REVIEW DESCRIPTION:
		A	03 SEP 2024	FOR PROPOSAL
		B		
		C		
		D		
		E		

DRAWN:	
PROJECTED:	
REVIEWED:	
APPROVED:	
COORDINED:	



DIMENSION:	PROJECT:	SPEC I - TORREON	
SCALE:	TITLE:	ARCHITECTURAL LAYOUT PLANTA ARQUITECTONICA	
DATE:	AREA:	No OF DRAWING:	REV:
SEP 2024	COMERCIAL	SPEC I-AR-02	0